
Für die Zukunft gesattelt.

# Kulturgut Haus Nottbeck - Umbau und energetische Ertüchtigung des Garten/Backhauses



## Lageplan Kulturgut

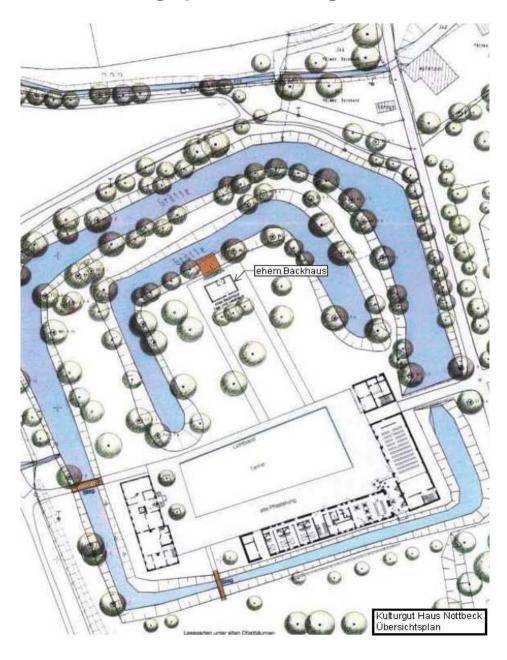


#### **Ansichten Garten/Backhaus**








#### **Bestandsplan Garten/Backhaus**

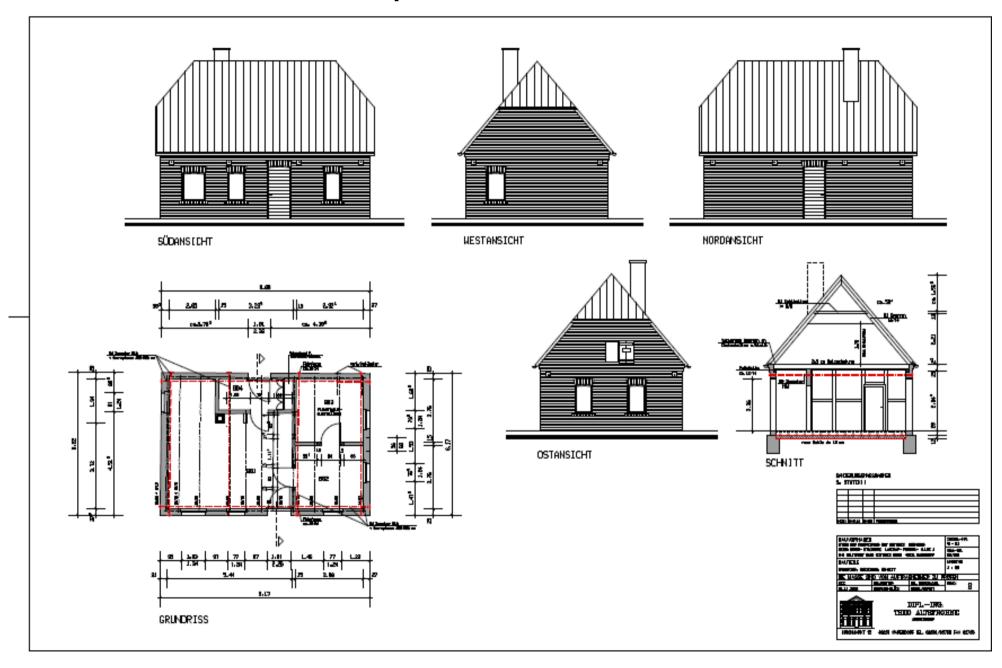

#### **Grundriss Umbau**

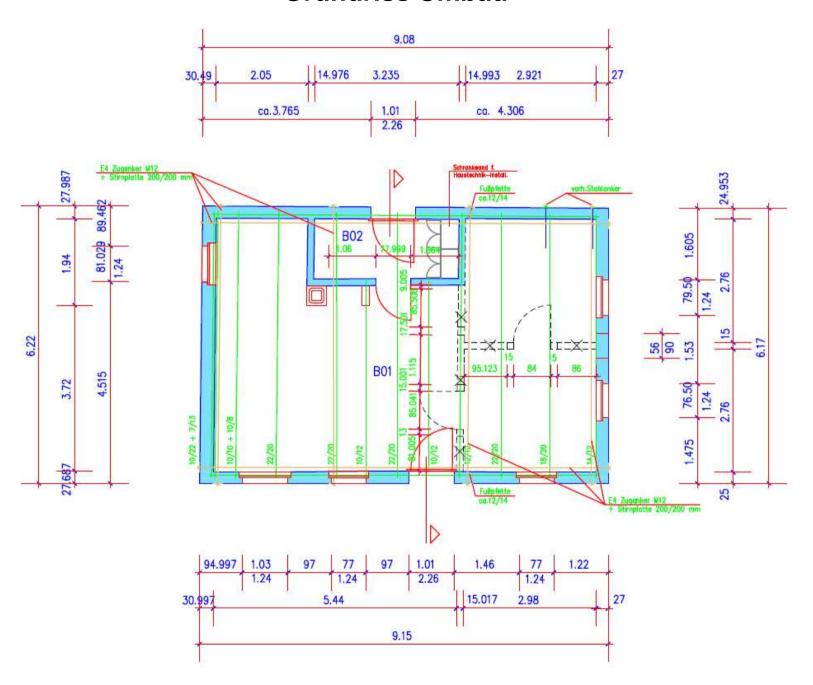

### Kostenschätzung Umbau und Ausstattung

#### Kostenschätzung

	Gesamt brutto		128.520,00
	~15% von KG 300 bis 500 <b>Zwischensumme</b> +19% MwSt		11.100,00 108.000,00 20.520,00
700	Zwischensumme Nebenkosten		96.900,00
	Vitrinen	5.000,00€	22.800,00
	Beamer	1.500,00€	
	Hängesystem für Bilder	2.000,00€	
	Projekltionsfläche	800,00€	
	Audiotechnik	5.000,00€	
	Bestuhlung, Tische	5.000,00€	
<b>5</b> 00	Ausstattung Einbaumöbel (Teeküche, Schrankanlage für Haustechnik)	3.500,00 €	
500	Außenanlagen Installationsgräben, Wiederherstellen Geländeoberfläche etc.		5.500,00
400	Bauwerk - Technischer Ausbau Heizung, Sanitär, Elektro, GLT, Grund- und Veranstaltungsbeleuchtung, Entwässerung		25.000,00
	sonstige Mauerarbeiten, Durchbrüche etc.	5.500,00€	43.600,00
	Bodenbelagsarbeiten	5.000,00€	
	Malerarbeiten	2.100,00€	
	Wärmedämmung oberhalb der Decke einbauen	2.600,00€	
	Innenputzarbeiten	2.100,00€	
	Deckenverkleidung emeuern	2.500,00€	
	Wärmedämmung an den Außerwänden (Calziumsilikatplatten) montieren	13.000,00€	
	Abdichtung gegen Feuchte und Dämmung der Bodenplatte einschl. Estrich	3.000,00€	
	waagerechte Abdichtung gegen Feuchte der Außen- und Innenwände einbauen	4.200,00€	
	vorh. Innenwände abbrechen und Bauschutt entsorgen	1.500,00€	
	vorh. Bodenbelag ausbauen u. entsorgen	2.100,00€	
100 200 300	Grundstück Herrichten und Erschließen Bauwerk - Baukonstruktion		J. J.

Für die Zukunft gesattelt.

# Vielen Dank für Ihr Interesse

Kreis Warendorf
Waldenburger Straße 2
48231 Warendorf
www.kreis-warendorf.de

